



**Urząd Miasta Szczecin
Wydział Ochrony Środowiska**

pl. Armii Krajowej 1, 70-456 Szczecin
tel. + 48 91 42 45 838, fax: + 48 91 42 45 432
wosr@um.szczecin.pl, www.szczecin.pl

URZĄD MIASTA SZCZECIN
KANCELARIA POCZTY
Wpłynęło dnia
10-11-2020
2.63433

URZĄD MIASTA SZCZECIN
Wydział Ochrony Środowiska
Dni: 12-11-2020
Wpłynęło
Lp.:

WOŚr-6

Szczecin dn., 29.10.2020 r.

**WNIOSEK
o wydanie zezwolenia na usunięcie drzew i krzewów**

WNIOSKODAWCA: POSIADACZ I WŁAŚCICIEL NIERUCHOMOŚCI/ WŁAŚCICIEL URZĄDZEŃ, O KTÓRYCH MOWA W ART. 49 § 1 KODEKSU CYWILNEGO*:

Imię i nazwisko albo nazwa

Zachodniopomorski Uniwersytet Technologiczny w Szczecinie

Miejsce zamieszkania albo adres siedziby **70-310 Szczecin, al. Piastów 17**

Telefon kontaktowy:** 91 449 68 52, kom. 665 15 15 70,

e-mail:** egornik@zut.edu.pl

* niewłaściwe skreślić

PEŁNOMOCNIK :

Imię i nazwisko albo nazwa

Miejsce zamieszkania albo adres siedziby

Telefon kontaktowy** :, e-mail** :

Wnoszę o wydanie zezwolenie na usunięcie drzew(a)/krzew(ów):

- 1) z terenu położonego w Szczecinie przy ul Ks. Witolda 7,8,9, obejmującego nieruchomość oznaczoną w ewidencji gruntów pod numerem:
dz. nr 6/11, obręb 2255
- 2) 10 sztuk drzew niżej podanych gatunków o obwodach pni mierzonych na wysokości 130 cm nad poziomem terenu, a w przypadku, gdy na tej wysokości drzewo:
 - a) posiada kilka pni – obwód każdego z tych pni,
 - b) nie posiada pnia – obwód pnia bezpośrednio poniżej korony drzewa

Lp.	Nazwa gatunku	Obwód pnia [cm]	Lp.	Nazwa gatunku	Obwód pnia [m]
1	Populus nigra ITALICA – Topola włoska	50	6	Populus nigra ITALICA – Topola włoska	150
2	"-"	160	7	"-"	120
3	"-"	140	8	"-"	30
4	"-"	30	9	"-"	130
5	"-"	150	10	"-"	190

- 3) sztuk krzewów o powierzchnim² niżej podanych gatunków

Lp.	Nazwa gatunku	Powierzchnia [m ²]	Lp.	Nazwa gatunku	Powierzchnia [m ²]

- 4) Przyczyna usunięcia drzew ~~lub krzewów~~
 Drzewa są chore z popekanymi pniami, rachitycznymi koronami z widocznym posuszem, silnie pochylone w stronę użytkowanej drogi, z próchnicą pnia, jemiołą. Powyższe drzewa znajdują się w pobliżu jednej z głównych dróg Szczecina oraz chodnika, którym porusza się znaczna liczba pieszych. Przy często występujących silnych wiatrach zachodzi obawa o bezpieczeństwo przechodniów i użytkowników drogi.
- 5) Drzewa/~~krzewy~~ usuwane są w związku z działalnością gospodarczą: ~~tak/nie*~~
 *niepotrzebne skreślić
- 6) Termin zamierzonego usunięcia drzew lub krzewów 30.04.2021 r.
- 7) Termin planowanego wykonania nasadzeń zastępczych:
Ze względu na brak odpowiedniego miejsca i istniejącą infrastrukturę prosimy o odstąpienie od obowiązku nasadzeń zastępczych

.....
 /data/

.....
 Z CA KANCLERZA
 ds. Technicznych Gospodarczych
 mg. *[Podpis]* Góralski
 /podpis/

Do wniosku załączam:

- oświadczenie o posiadanym tytule prawnym władania nieruchomością/ prawo własności urządzeń, o których mowa w art.49 § 1 kodeksu cywilnego;
- zgodę właściciela nieruchomości
nie dotyczy: właściciela nieruchomości, użytkownika wieczystego nieruchomości, spółdzielni mieszkaniowych, wspólnot mieszkaniowych (w których właściciele lokali powierzyli zarząd nieruchomością wspólną zarządowi), zarządców nieruchomości będących własnością Skarbu Państwa oraz posiadaczy nieruchomości o nieuregulowanym stanie prawnym, niebędących żadnym z wyżej wymienionych podmiotów;
- zgodę/-y pozostałych współwłaścicieli nieruchomości (w przypadku współwłasności);
- oświadczenie o udostępnieniu informacji o zamiarze złożenia wniosku o wydanie zezwolenia na usunięcie drzewa lub krzewu (dotyczy spółdzielni mieszkaniowych i wspólnot mieszkaniowych);
- załącznik graficzny, określający usytuowanie drzewa lub krzewu w odniesieniu do granic nieruchomości i obiektów budowlanych istniejących lub projektowanych na tej nieruchomości:
- rysunek lub mapę, albo
- projekt zagospodarowania działki lub terenu, wykonany przez projektanta posiadającego odpowiednie uprawnienia budowlane (w przypadku realizacji inwestycji, dla której jest on wymagany zgodnie z ustawą z dnia 7 lipca 1994 r. Prawo budowlane);
- projekt planu:
- nasadzeń zastępczych (jeżeli są planowane), rozumianych jako posadzenie drzew lub krzewów, w liczbie nie mniejszej niż liczba usuwanych drzew lub o powierzchni nie mniejszej niż powierzchnia usuwanych krzewów, stanowiących kompensację przyrodniczą za usuwane

ZAWOR

Maciej Zaworski
71-245 Szczecin, ul. Szafara 6/68
REGON 320195028, NIP 852-236-04-92


MODGIK.354.2899.2020

USUNIĘCIE BUDYNKÓW

Obiekt: ul. Księcia Witolda 7, 8, 9
dz. nr 6/11, obręb 2255, Szczecin
skala 1:500

Nr pozwolenia na rozbiórkę: Decyzja nr 81/20 z dnia 23.01.2020 r.,
znak: WUIAB-II.6741.18.2019.DK

Prowadzaczem, że niniejszy dokument został opracowany w wyniku prac geodezyjnych i kartograficznych, których rezultaty zawiera operat techniczny pozytywnie zweryfikowany. Jednocześnie informuję, że jestem świadomy odpowiedzialności karnej za złożenie fałszywego oświadczenia.	
Identyfikator zgłoszenia prac geodezyjnych:	MODGIK.354.2899.2020
Organ służby geodezyjnej, który otrzymał zgłoszenie:	Prezydent Miasta Szczecin
Wykonawca prac geodezyjnych:	ZAWOR Maciej Zaworski
Oznaczenie oraz data sporządzenia dokumentu zawierającego wynik pozytywny weryfikacji:	Protokół nr 1 z dnia 21.03.2020 r.
Imię i nazwisko oraz nr uprawnień zawodowych kierownika prac:	Maciej Zaworski upr.zaw. 21530

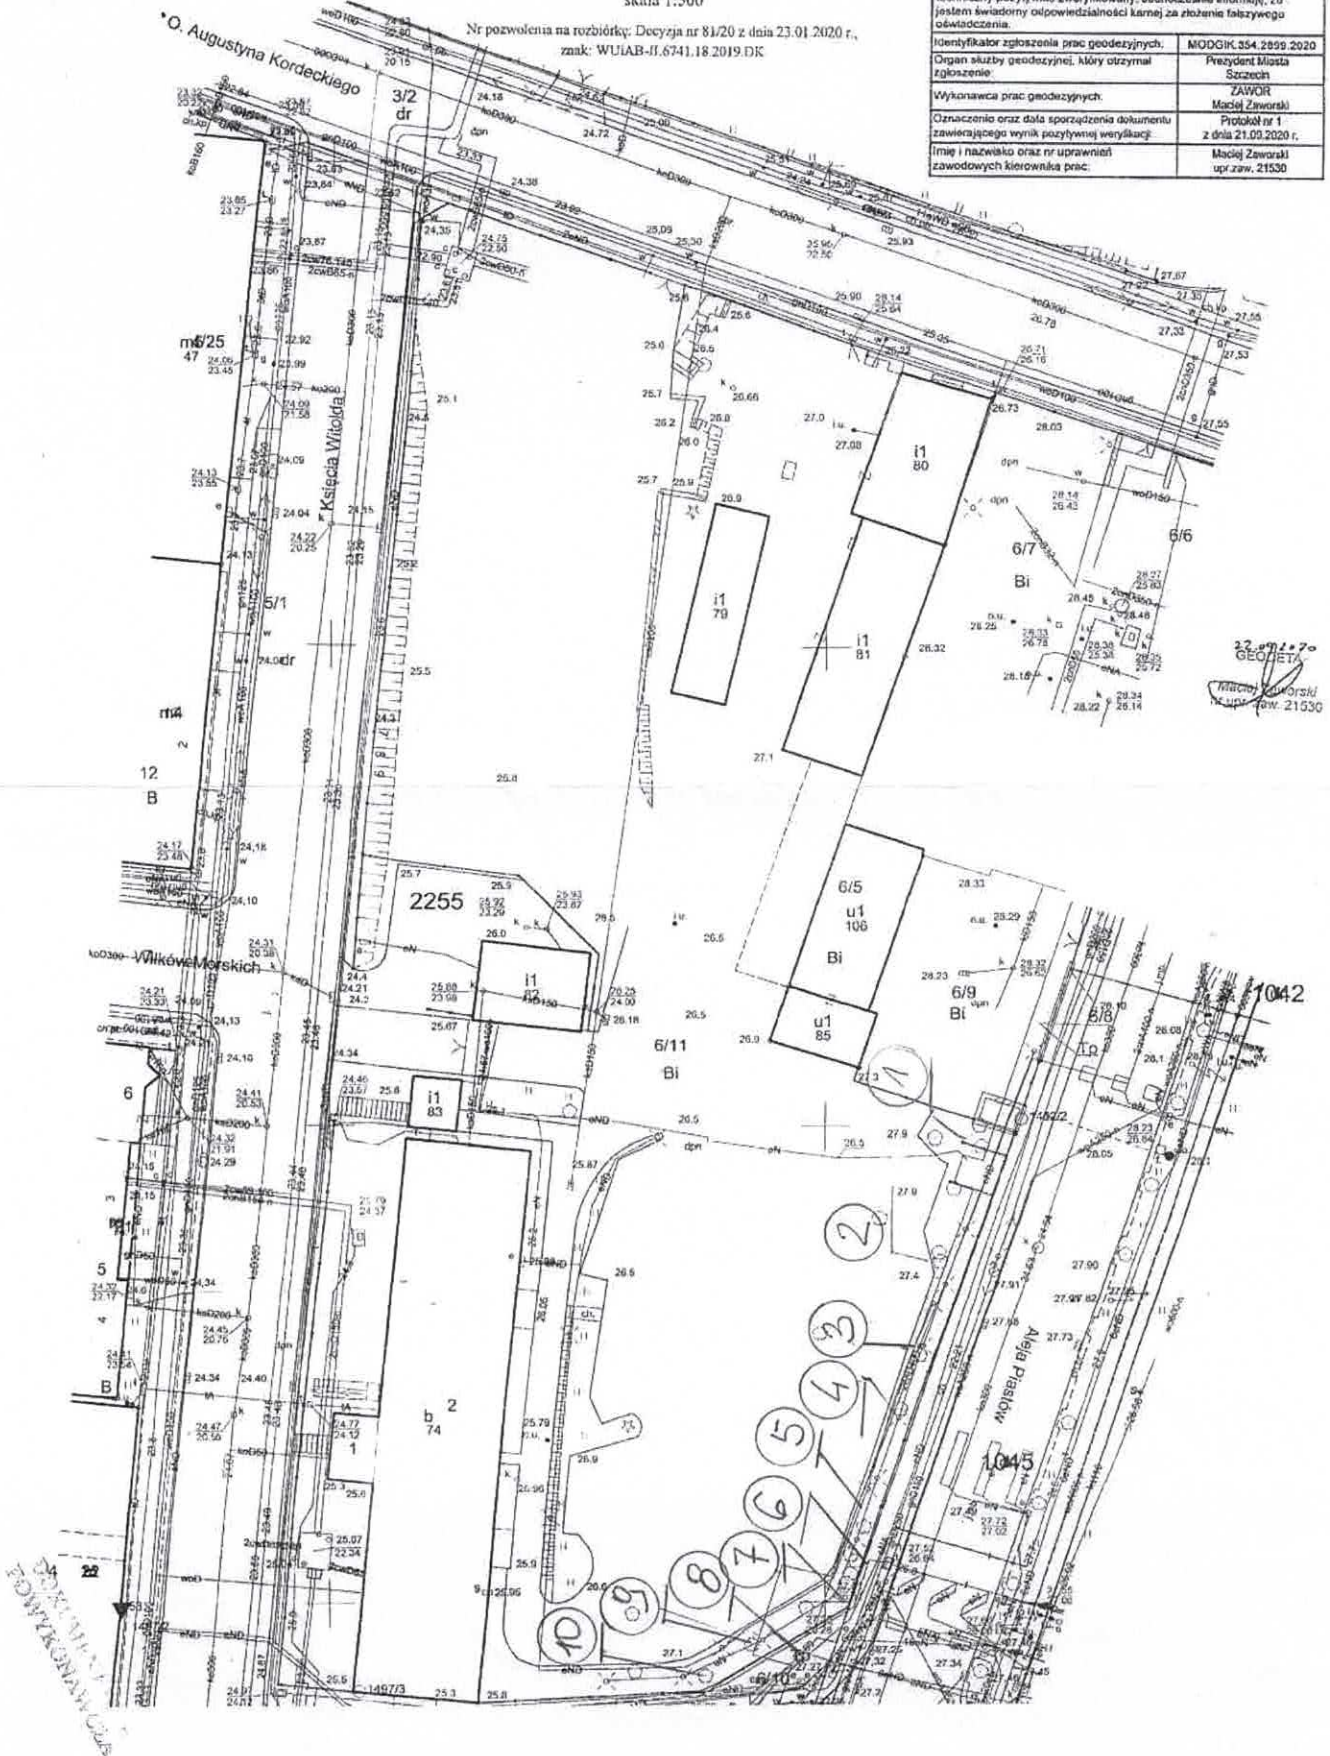

22.03.20
GEODETA
Maciej Zaworski
upr.zaw. 21530

30
44 44