



**Urząd Miasta Szczecin**  
**Wydział Inwestycji Miejskich**

pl. Armii Krajowej 1, 70-456 Szczecin  
tel. +4891 42 45 496, fax +4891 45 53 609  
wim@um.szczecin.pl

Szczecin, dnia 07.08.2017 r.

Nasz znak: WIM-III.1431.4.2017.KT

Dotyczy: Wniosku w trybie informacji publicznej (pismo z dnia 01.08.2017r.) - UNP/46424/WIM/-II/17.

Odpowiadając na wniosek w trybie informacji publicznej złożony w dniu 01.08.2017r. przekazujemy kserokopię szkiców geodezyjnych będących częścią dokumentacji powykonawczej zadania pn.: „Budowa boiska wielofunkcyjnego przy ul. Krakowskiej, Zbójnickiej i Lwowskiej w Szczecinie wraz z budową zjazdu z ul. Zbójnickiej, chodników oraz budowa niezbędnej infrastruktury technicznej”.


DYREKTOR WYDZIAŁU  
*Bożena Kowalewska*  
Bożena Kowalewska

Załączniki:

1. Kserokopie szkiców geodezyjnych – 6 szt.

Szkic

WYTYCZENIE I INWENTARYZACJA STUDIUM TELEKOMUNIKACYJNEGO  
TELETECHNIKA T1, T3, T4, T5

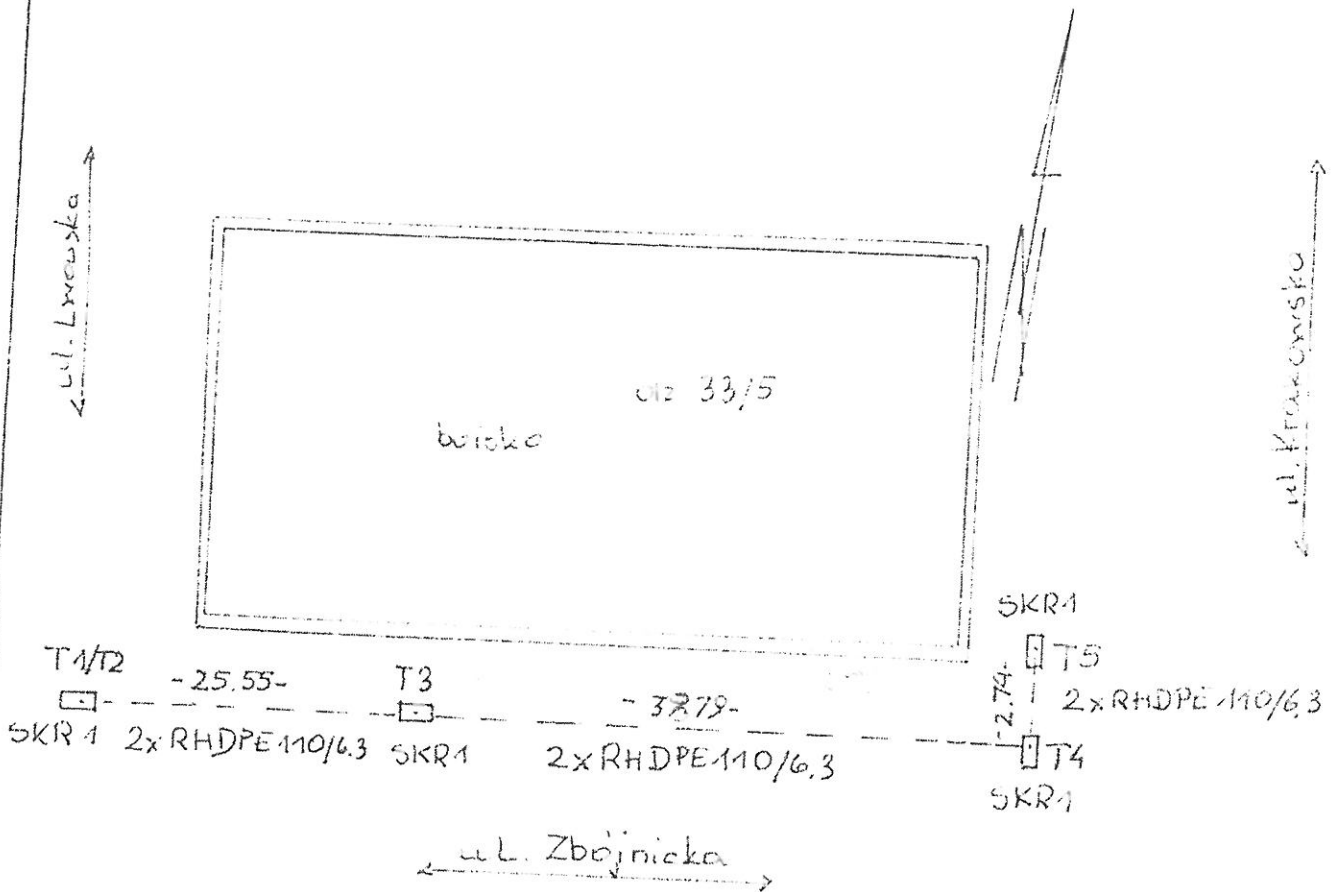

(T3, T4, T5) → studnie wykonane zgodnie z projektem  
T2 wykonano w punkcie T4

Kanalizacja 2x RHDPE 110/6,3 - 67,03m  
Studnia kablowa SKR-1 - 4 szt.


Nazwa i nr sprawy/ obiektu: Budowa budynek wielofunkcyjnego ul. Zbojnicka				Rodzaj pracy	
Nr instr.	Data	Imię i nazwisko i wykształcenie podpis	dziłka nr 33/5		
Pomiarzył	26.10 2016	Amara Kot...	Wojew.		
Sankcjonował			Miasto		
Wykonał			ul. 2-132	nr RC	
Spisał				Liczba 4 (1)	
				Szkic i mapy	

SOLID-STET Sp. z o.o. Sp.k.  
ul. Arkońska (stadion)  
71-245 Szczecin  
91 23 51 212

ZA ZGODNOŚĆ  
Z ORYGINAŁEM

Inds R.102


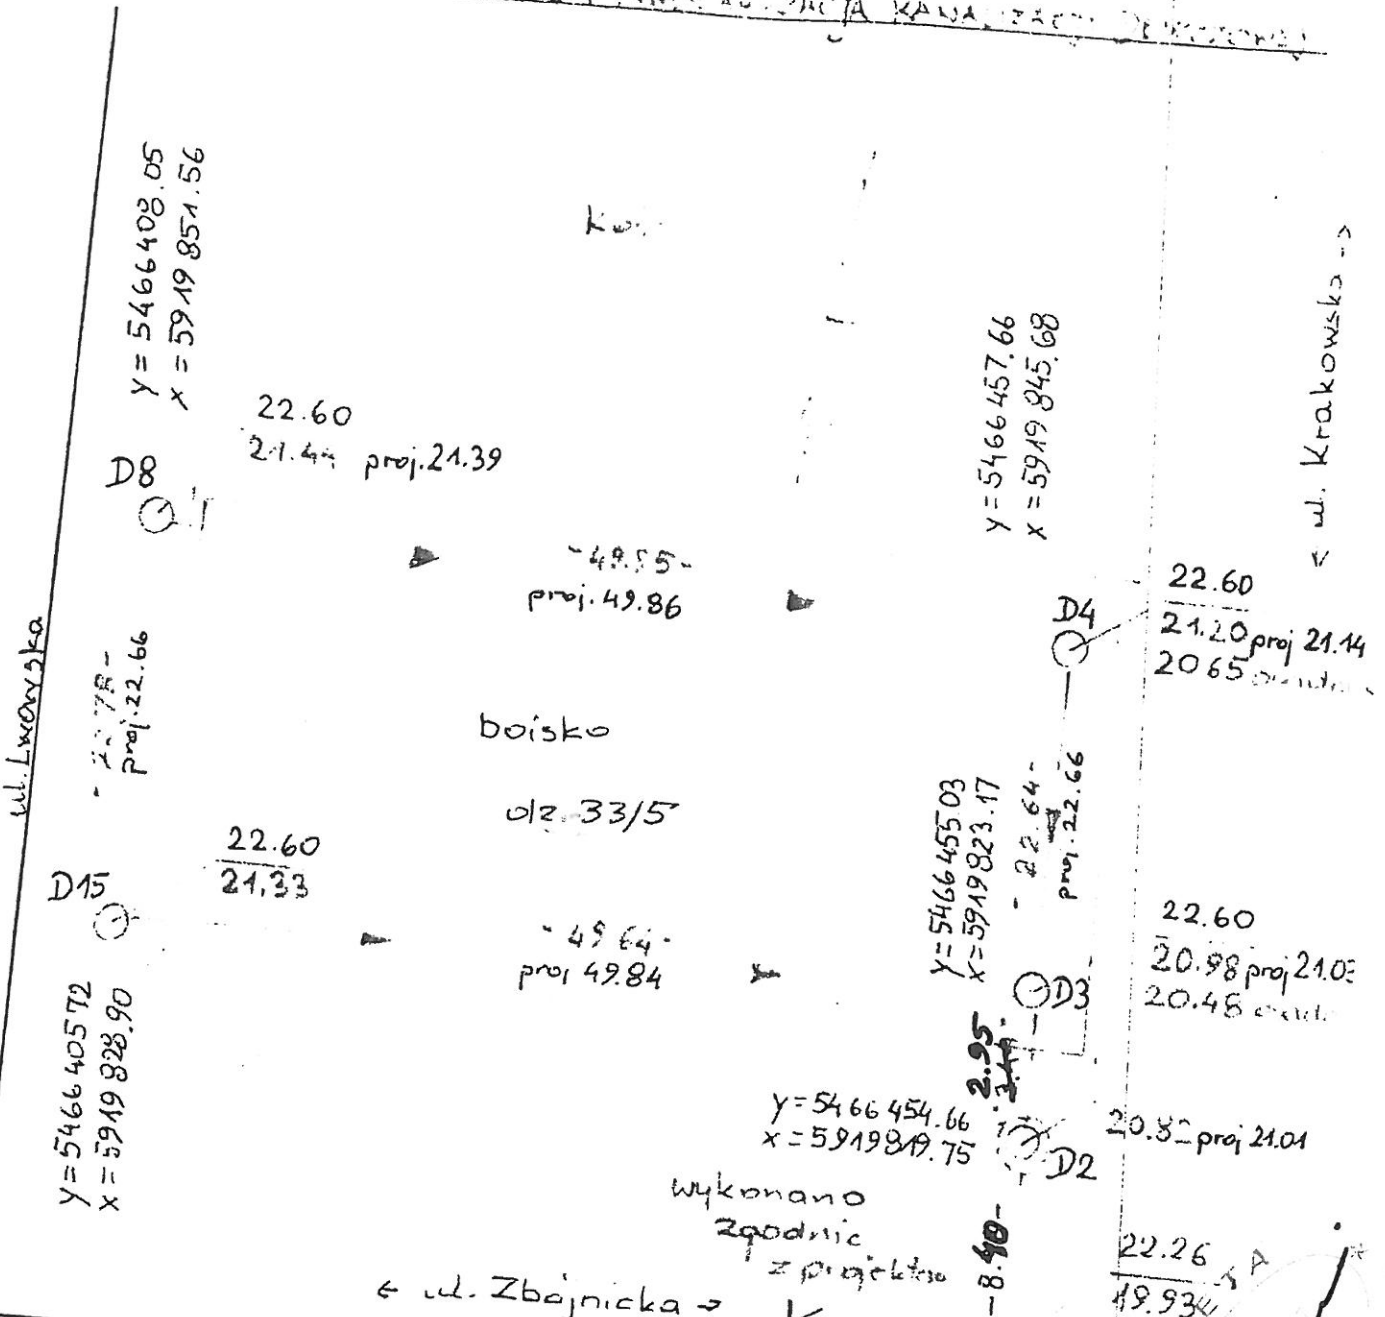

wykonano  
zgodnie  
z projektem

← ul. Zbójnicka →

stan istn.

Nazwa lub symbol obiektu:		Bucłowa Boiska wielofunkcyjnego		Rodzaj pracy:
Nr instur:	Data	Imię i nazwisko (wykonawcy) podpis	dziłka nr:	
Pomierzyl:	26.10 2016	Anolizyj KAMROWSKI	Wojew.:	
Skartowal:			Miasto: SZCZECIN	KERG:
Wykreslil:			Obreń:	Szkie nr: 3(2)
Sprawdzil:				Sekcja mapy nr

GOLD-STEP Sp. z o.o. Sp.k.  
ul. Arkańska (stadion)  
71-245 Szczecin  

ZA ZGODNOŚĆ  
Z ORYGINAŁEM

GEODETA

Tyś R. 12

Handwritten signature and official stamp of the geodetic office.

# INWENTARYZ DRENIAŻU BOISKA

OL7 y=458.12  
x=845.60

y=455.52

x=832.10

y=457.80  
OL6  
x=846.90

y=514.6457.66  
D4 x=5919845.68

y=5466455.00

OL14 y=454.66  
x=839.15

φ 65 drenaż  
φ 65 drenaż

i=0.3%

OL13 y=453.40  
x=822.20

y=445.90  
OL5  
x=848.20

φ 65 drenaż  
D5 y=445.70  
x=847.05  
φ 65 drenaż

y=443.10  
x=824.60

OL12 y=442.90  
x=823.40

y=433.91  
OL4  
x=849.60

φ 65 drenaż  
D6 y=433.79  
x=848.50  
φ 65 drenaż

y=431.20  
x=826.02

OL11 y=431.10  
x=824.72

y=424.00  
OL3  
x=851.08

φ 65 drenaż  
D7 y=420.85  
x=850.01  
φ 65 drenaż

y=418.30  
x=827.50

SOLID-STET Sp. z o.o. Sp.  
ul. Arkońska (stadion)  
1-245 Szczecin  
NIP 662 200 19 03 REGON 321354

φ 65 drenaż  
i=0.3%

i=0.3%

Z ZA ZGODNOŚĆ  
Z ORYGINAŁEM

Tablica 1/1

y=408.40  
OL2  
x=852.10

D9  
D8 y=391.55  
x=851.55  
OL1 y=408.50  
x=852.70

D15  
D16  
D17

OL9 y=405.58  
x=828.32


Nazwa lub symbol obiektu Boislowa boiska wielofunkcyjnego ul. Żbójska				Rodzaj pracy inwentaryzacji Drenaż i przepływy	
Nr inshr	Data	Imię i nazwisko (wskonał) podpis	działka nr:		
Pomiarca	28.10.2016	Andrzej Katarzyski	Wojew		
Skartował			Miasto: Szczecin	KERG:	
Wykresił			Obręb	Szkic nr:	
Sprawdził				Seksja mapy nr:	

E1 - E13

5.91-

Współrzędne!

- E13 Y = 457.70  
X = 828.20
- E12 Y = 456.14  
X = 822.50
- E11 Y = 455.35  
X = 822.40
- E10 Y = 454.30  
X = 821.40
- E9 Y = 451.80  
X = 821.40
- E8 Y = 443.00  
X = 822.40
- E7 Y = 432.30  
X = 822.30
- E6 Y = 421.80  
X = 823.74
- E5 Y = 428.00  
X = 824.17
- E4 Y = 418.30  
X = 825.40
- E3 Y = 415.22  
X = 825.30
- E2 Y = 415.40  
X = 826.30
- E1 Y = 375.90  
X = 827.10

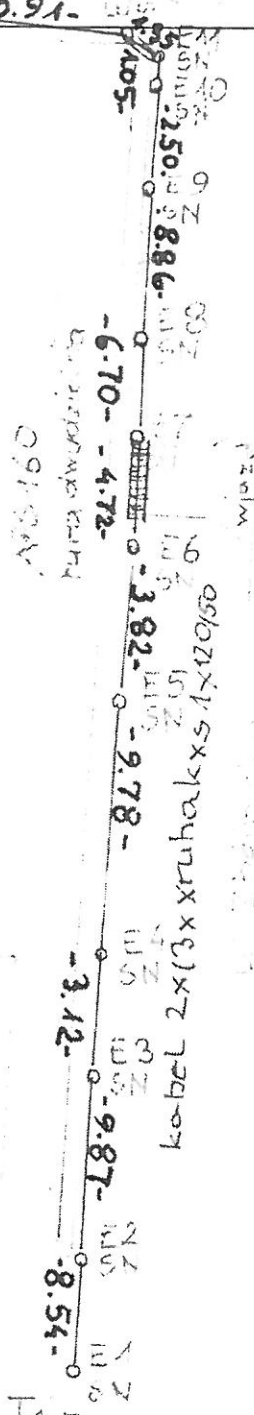

SOLID-STET Sp. z o.o. Sp.k.  
ul. Arkońska (stadion)  
71-245 Szczecin  
NIP 692-000-000 KRS 0000221354212


*Eks. Miłka*

**ZA ZGODNOŚĆ  
Z ORYGINAŁEM**

Nazwa lub symbol obiektu		30 ISKO WIEDELNICKIE W ZBOISKA		Rodzaj pracy	KABEL SN
Nr inw.	Data	Imię i nazwisko (wskonał): podpis	dziłka nr.		
Pomierzył	14.11. 2016	KAMPONSKI	Wojew.		
Skartował			Miasteczko		
Wykresił				KLRG	
Sprawił			Obrob	Szkic nr	
				Sekcja mapy nr	


INWENTARYZACJA SKUPÓW OŚWIEŹNIOWYCH

51:52

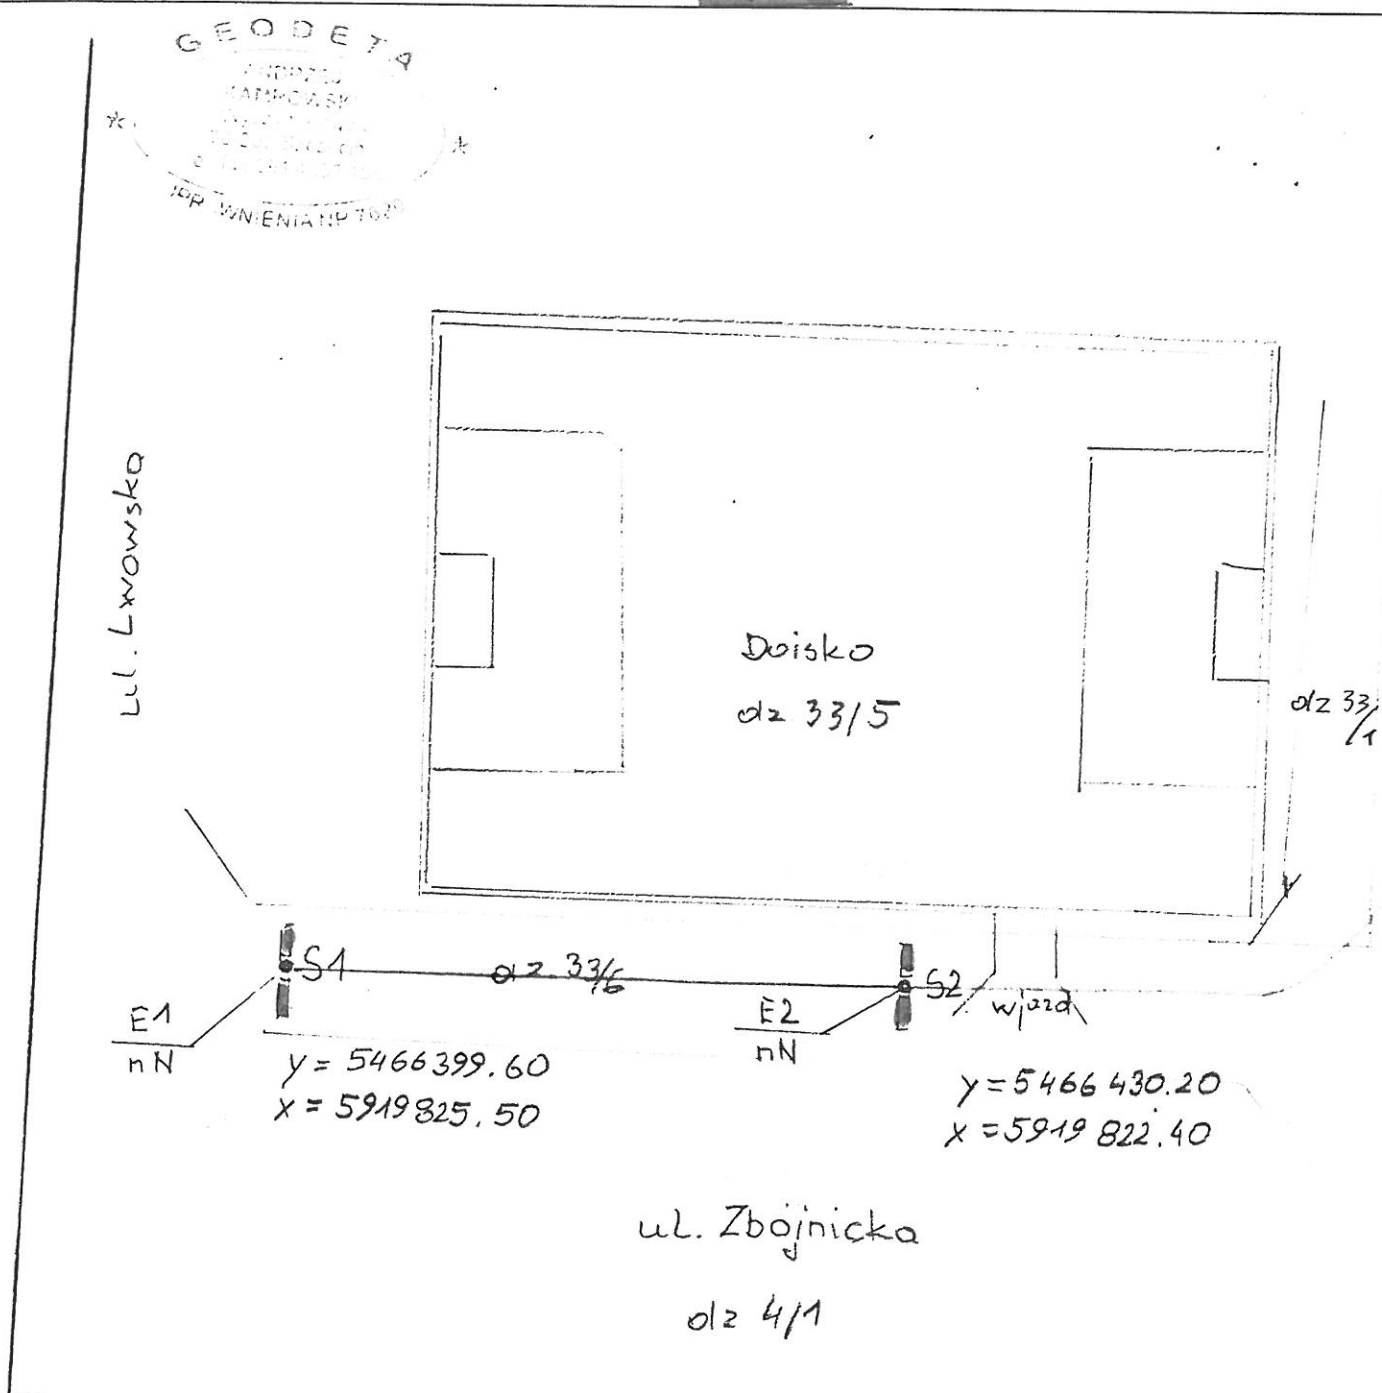

Nazwa lub symbol obiektu: BUDOWA BOISKA ul. ZBOJNICKA				Rodzaj pracy: <u>inwentaryzacja oświetlenia</u>
Nr instr:	Data:	Imię i nazwisko (wykonawcy) podpis:	działka nr:	
Pomierzył:	10 11 2016	ANDRZEJ KAMROWSKI	Wojew.:	
Skartował:		ANDRZEJ KAMROWSKI	Miasto: SZCZECIN	KERG: 3055/2016
Wykresił:			Obręb:	Szkiec nr:
Sprawdził:				Sekcja mapy nr

# INWENTARYZACJA WODY

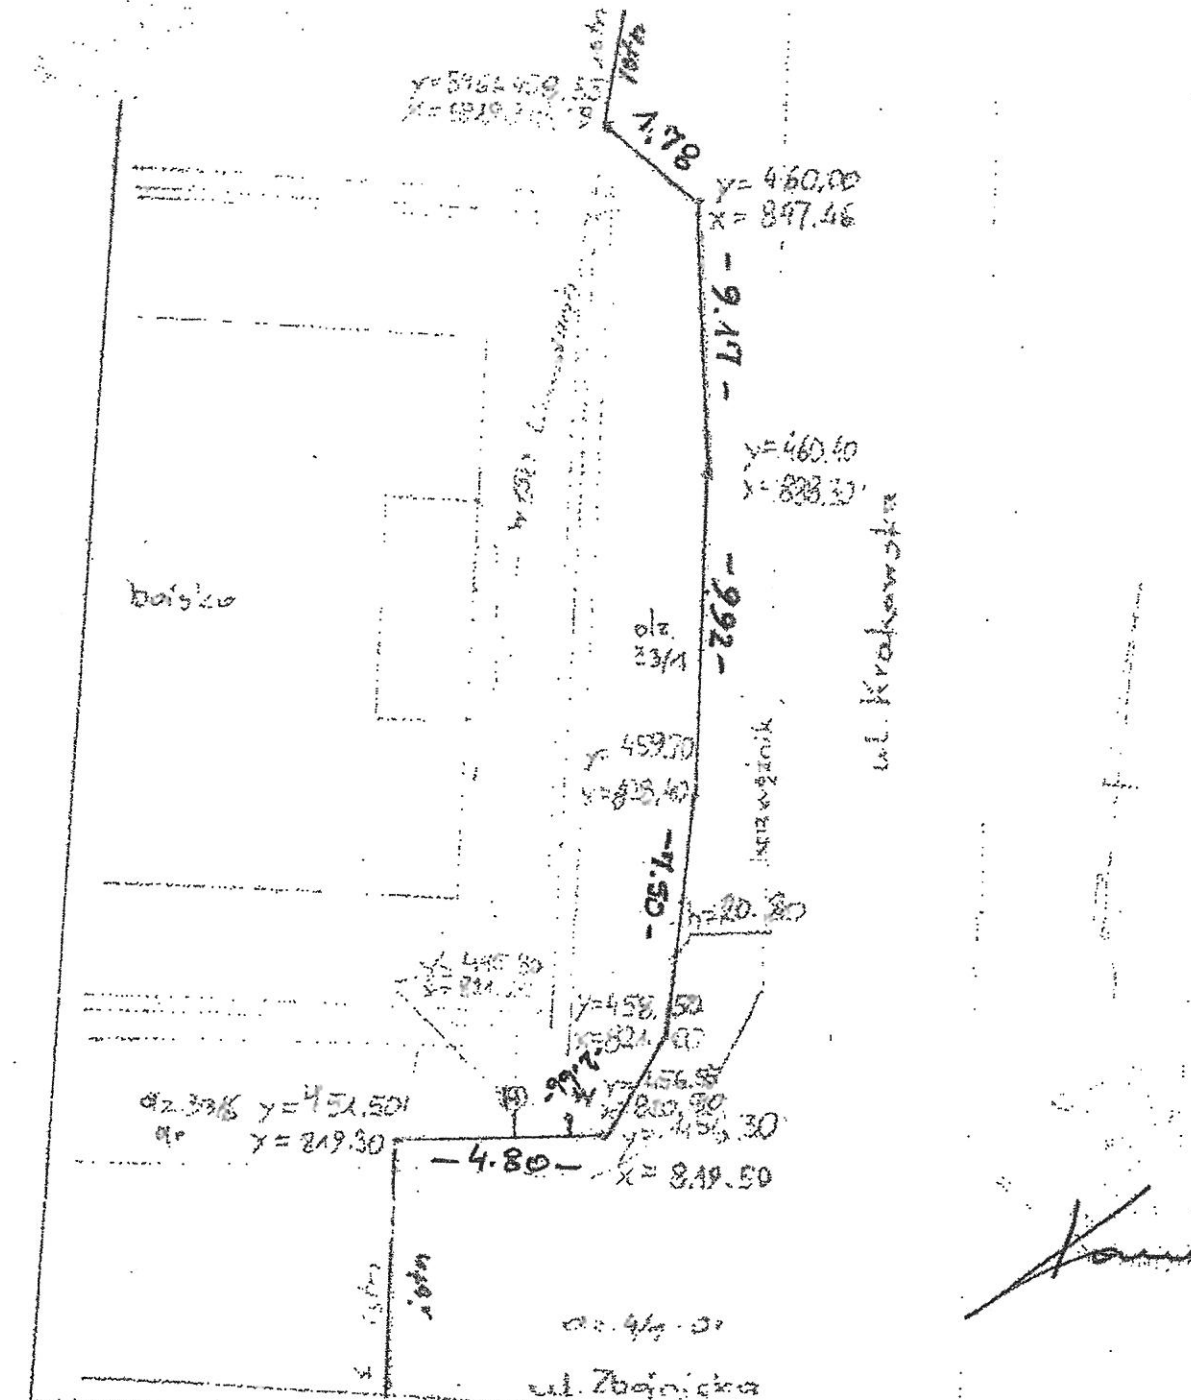

Nazwa i nr w. obiektu: <b>ładownia boiska ul. Zbójnicka</b>			Rodzaj prac: <b>projekt</b>	
Nr. msr.	Data	Imię i nazwisko (z nazwiskiem) podpis	działka nr:	
Pomierzyl	2016	Andrzej Komornicki	Wojew.:	
Szkicował			Miasto: <b>SZCZECIN</b>	
W. (kier.)			Obręb:	<b>KERG</b>
Sprawdził				Szkic nr:
				Sekcja mapy nr

**SOLID-STET Sp. z o.o. Sp.k.**  
 ul. Arkońska (stadion)  
 71-345 Szczecin  
 71 35 10 19

**ZA ZGODNOŚĆ  
 Z ORYGINAŁEM**

*10/13 11.192*