Ark. 1 (1)

Obręb: 1035

SZCZECIN - KWARTAŁ ULIC - JAGIELLOŃSKA - ŚLĄSKA - OBR. STALINGRADU - KS. BOGUSŁAWA X

SKALA 1:500

KIEROWNIK ROBOTY

inż. Grzegorz Iwaszko
upr. zawodowe nr16260

GEODEZJA, KARTOGRAFIA
FOTOGRAMETRIA, GEOINFORMATYKA

Ks.rob.: 333

Fotokart Sp. z o.o.
ul. Cyryla i Metodego 9a
71-541 Szczecin
tel. (091) 45 53 072
fax (091) 43 43 676
www.fotokart.com.pl

Wykonano metodą : skanowanie, kalibracja rastrów, wektoryzacja, wykreślenie na ploterze.

Wtórnik niniejszy sporządzono przy wykorzystaniu:

1. mapa zasadnicza 1:500 - sekcje: 8-02-D-25, 35.
2. pomiaru dodatkowych elementów.
3. ~~opracowanych geodezyjnie elementów planu zagospodarowania przestrzennego (linia regulacyjne, osie ulic).~~

KERG: 2148/2006

Uzbrojenie podziemne opracowano na podstawie:

1. danych branżowych - z literą B
2. pośredniego ustalenia przebiegu aparaturą elektromagnetyczną - z literą A
3. bezpośrednich pomiarów powykonawczych - bez litery

W związku z tym w pkt. 1 i 2 nie gwarantuje się kompletności, a dokładność położenia uzbrojenia jest niższa od dokładności kartometrycznej mapy.

Na niniejszym wtórniku wykazano następujące projekty obiektów budowlanych w tym uzbrojenia podziemnego terenu:
500/00 - t; 537/00 - t; 78/02 - g ; 641/03 - e; 775/03 - k, w, g; 935/03 - t; 75/05 - t;

Informacje dodatkowe:

1. Nie wyklucza się istnienia w terenie również uzbrojenia, o którym brak było informacji branżowych i nie zostały odnalezione w terenie w czasie inwentaryzacji geodezyjnej.
2. Zakres pomiaru:
3. Stwierdza się kartometryczność niniejszego wtórnika.
4. Układ współrzędnych - lokalny miasta Szczecina
5. Poziom odniesienia - Amsterdam

W zakresie pomiaru znajdują się następujące punkty osnowy geodezyjnej podlegające ochronie: brak

Punkty osnów geodezyjnych podlegają ochronie - art.15 ust.1, art.48 ust.1 pkt. 3 Prawa Geod. i Kartograf. (Dz. U. z 2000r. nr 100 z późniejszymi zmianami)

WICEPREZES ZARZĄDU
FOTOKART sp. z o.o.

inż. Grzegorz Iwaszko
upr. zawodowe nr16260

Wpisano do rejestru wtórników:
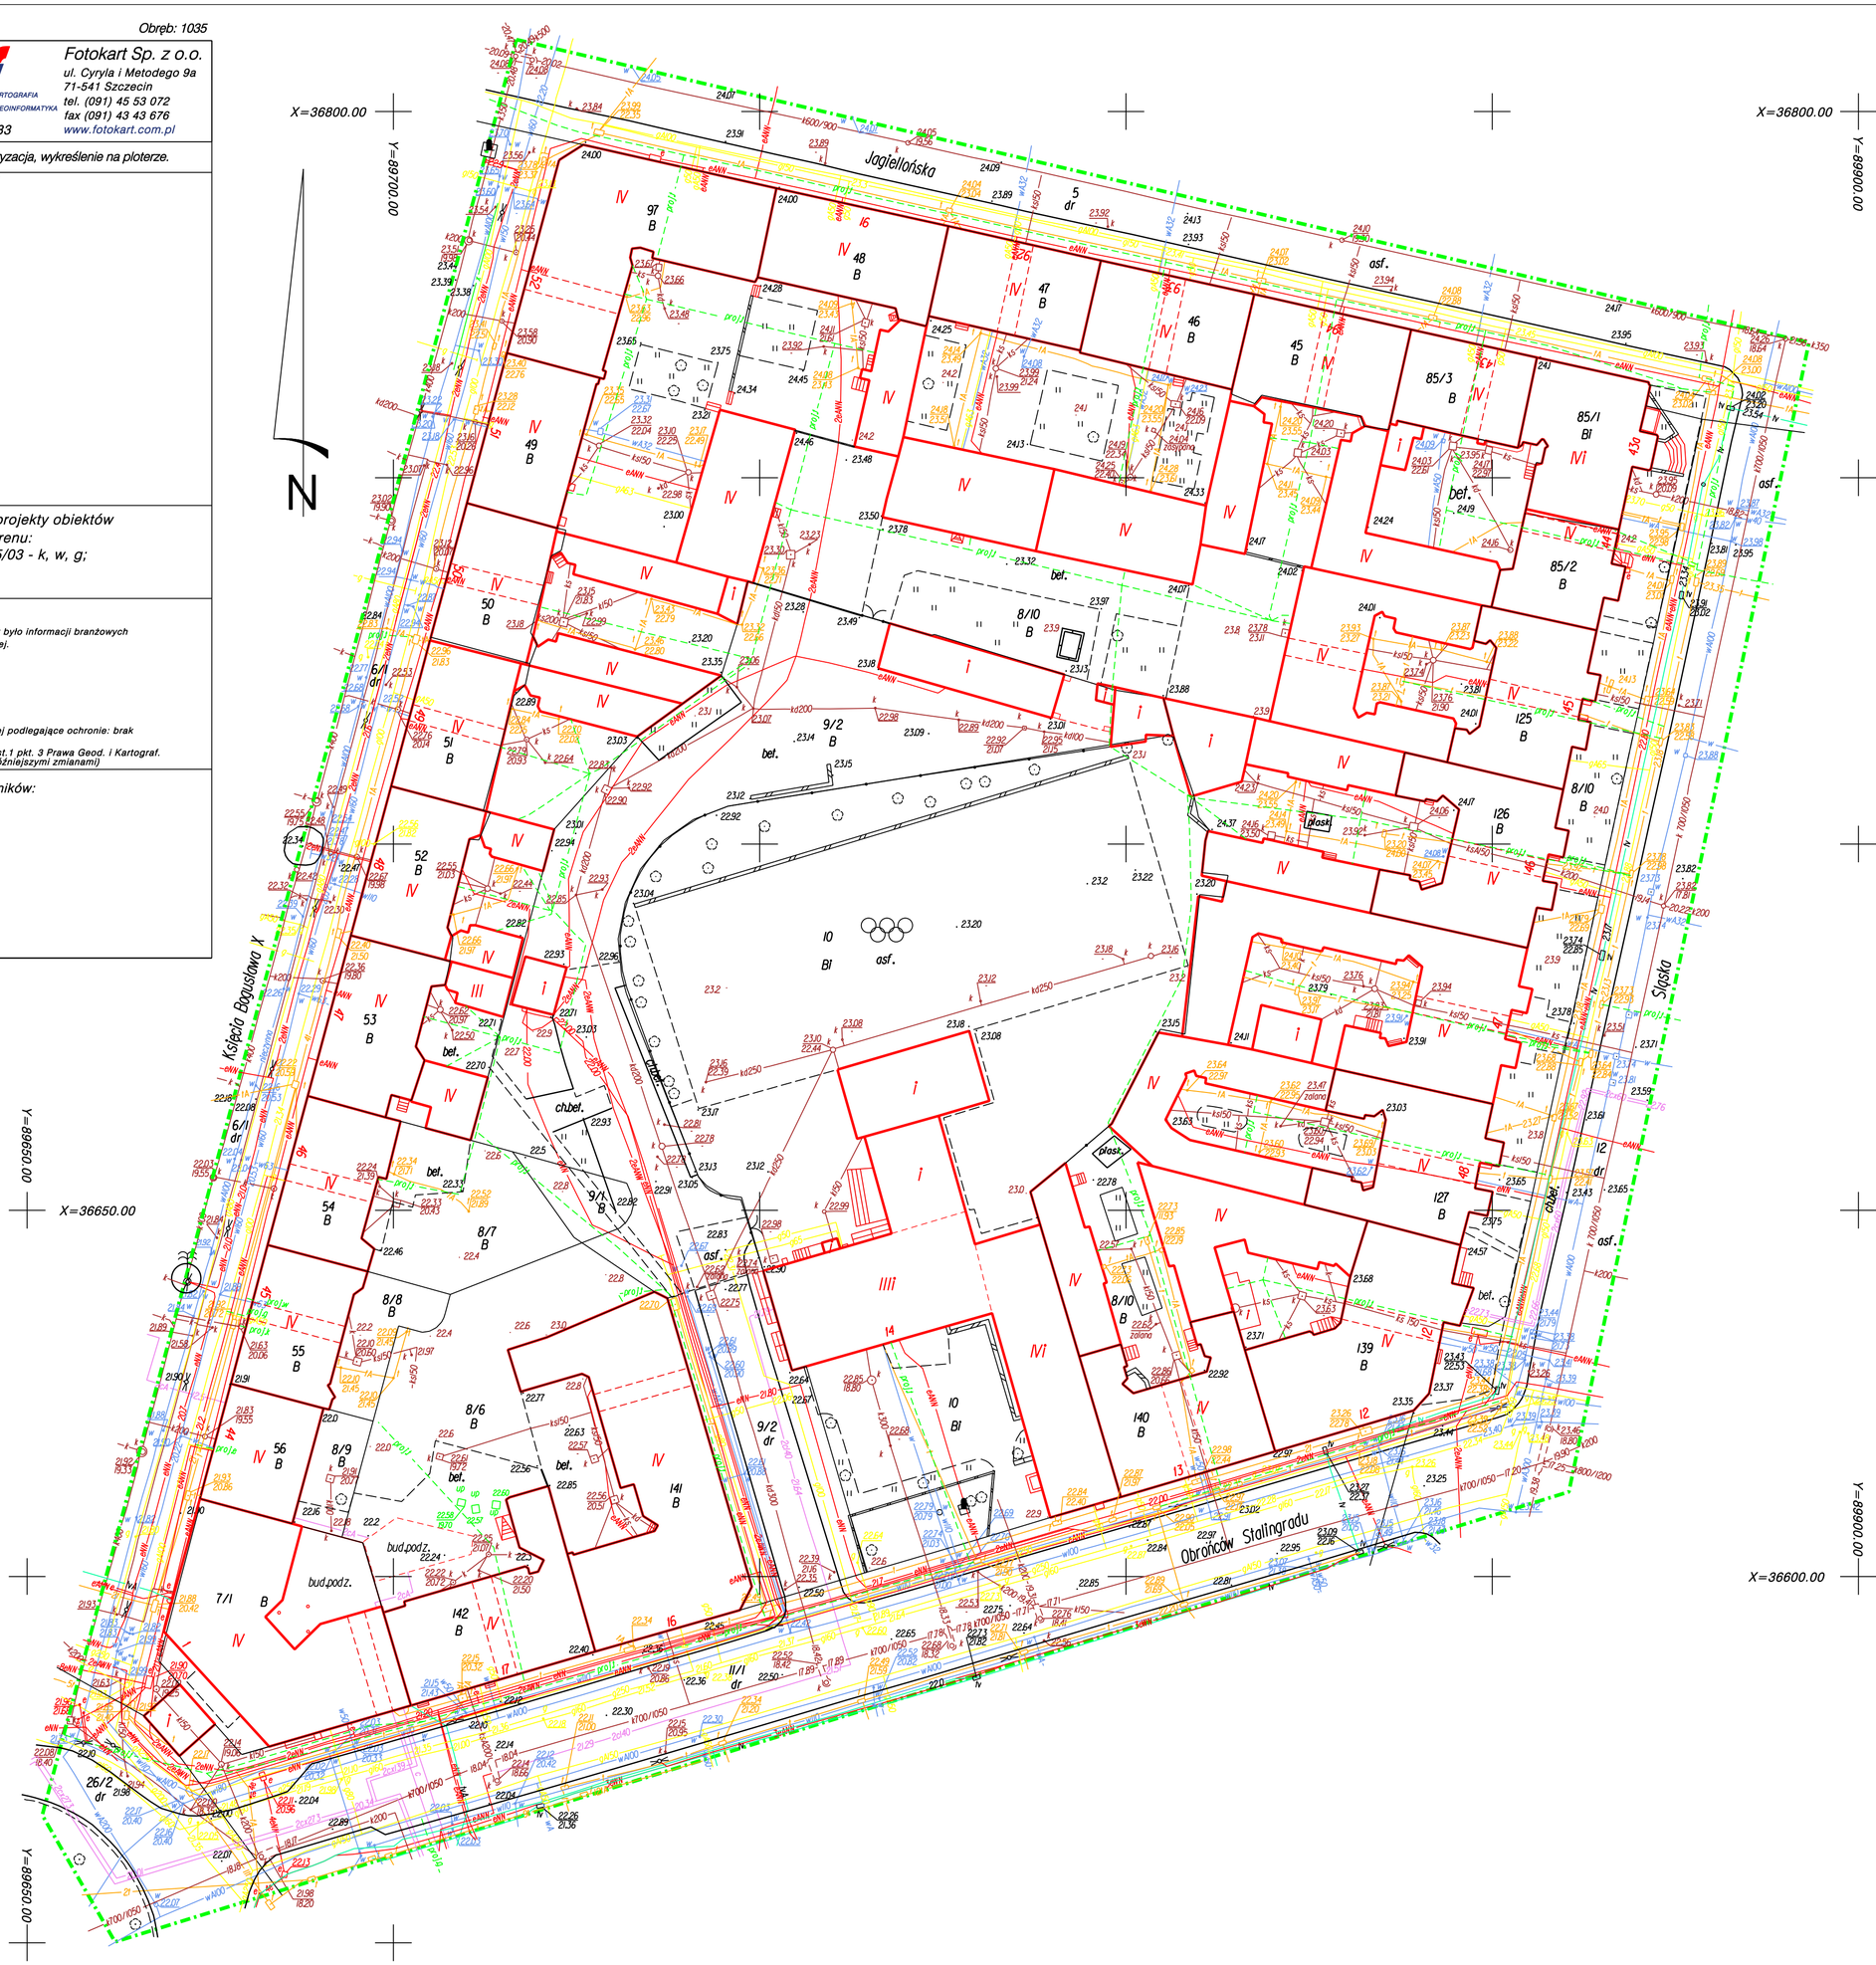
Aktualność wtórnika na dzień: 2006-08-18