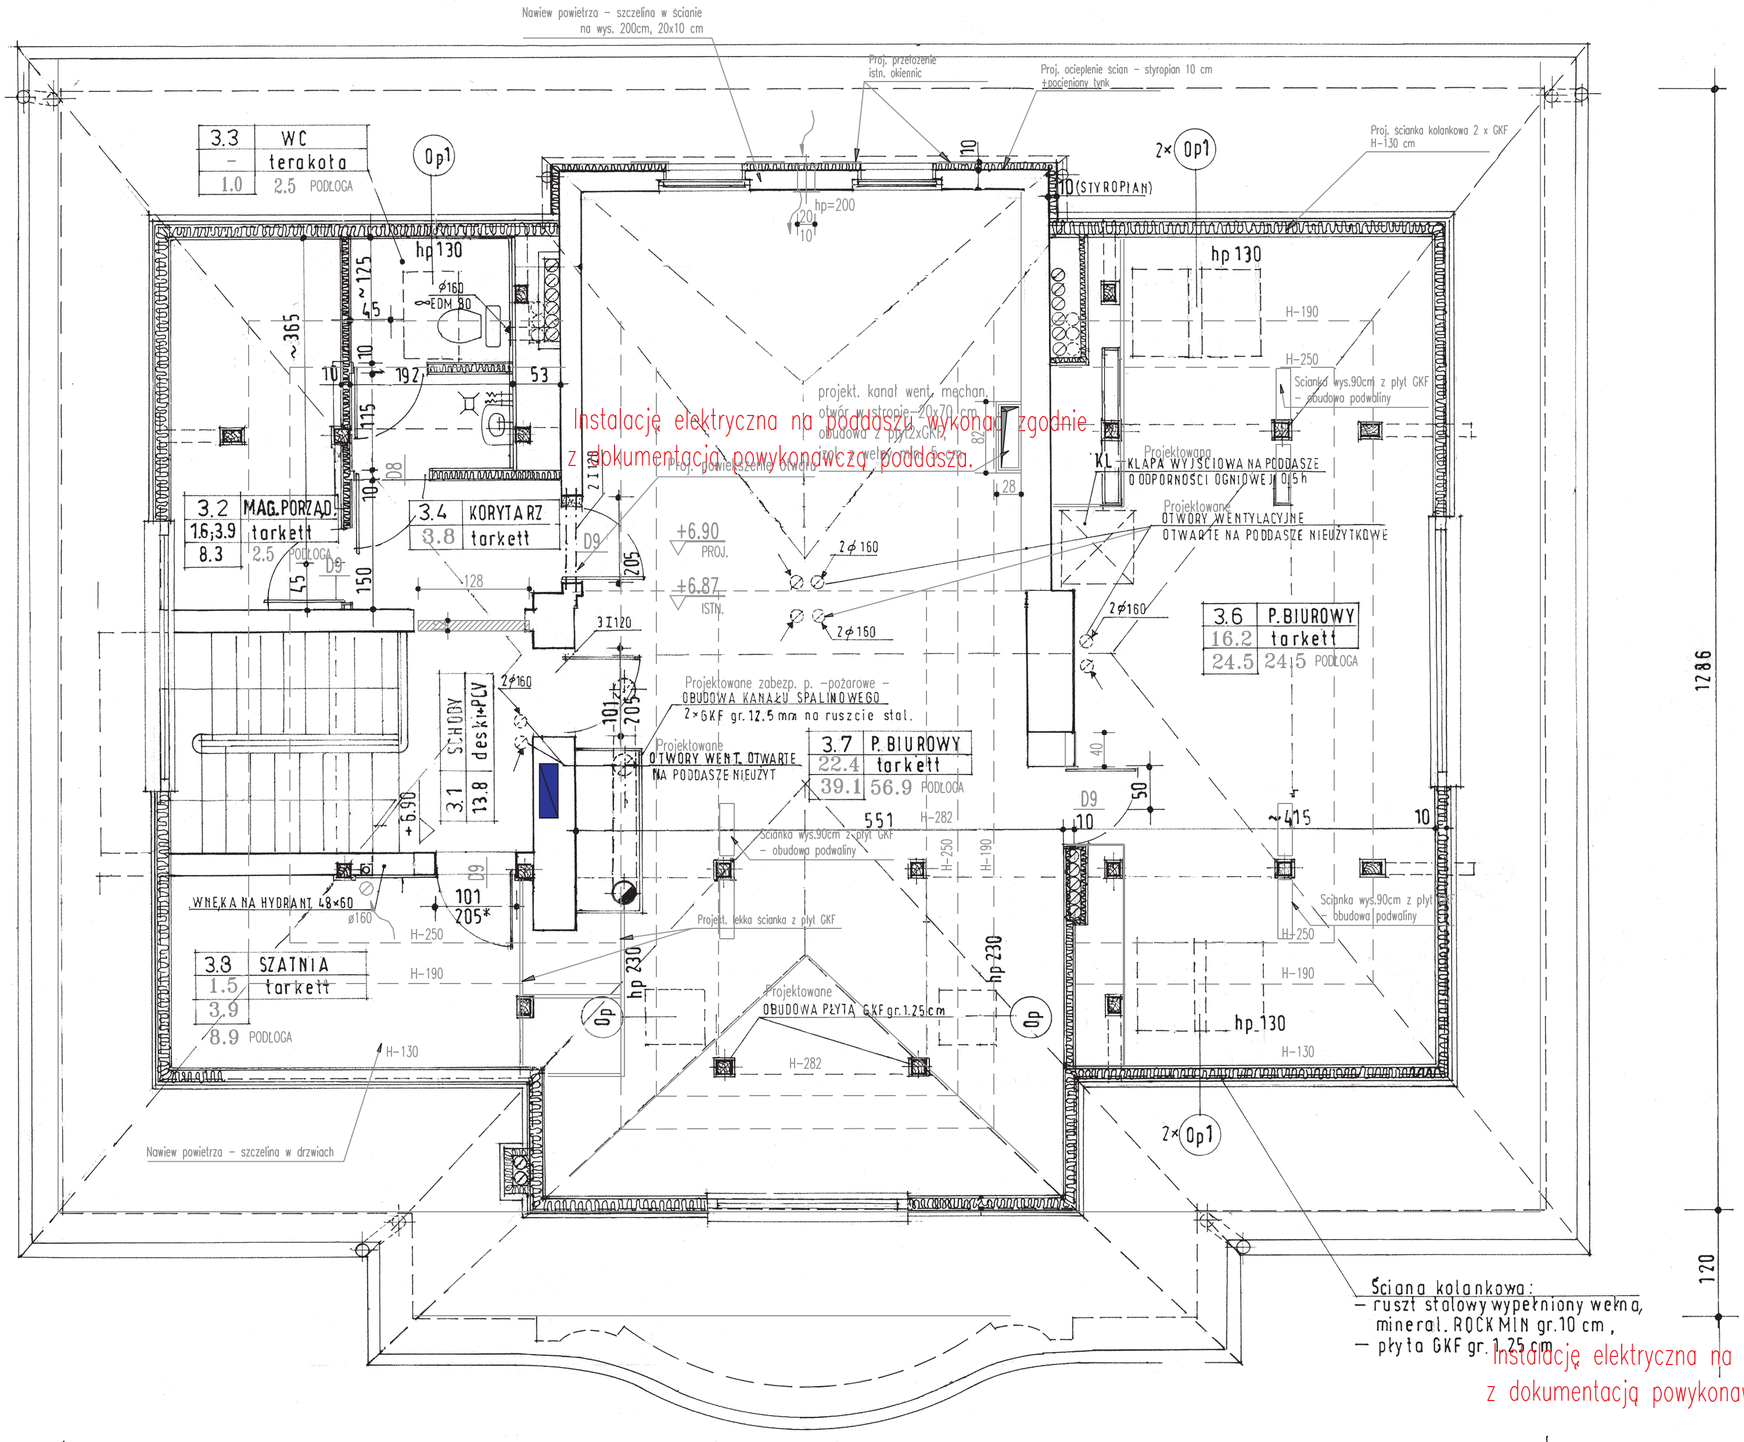

Instalację elektryczna na poddaszu wykonać zgodnie z dokumentacją powykonawczą poddasza.

Instalację elektryczna na poddaszu wykonać zgodnie z dokumentacją powykonawczą poddasza.

RZUT PODDASZA

PPKZ
PRACOWNIA PROJEKTOWA KONSERWACJI ZABYTKÓW Spółka z o.o.
ul. Zielonogórska 35, 71-064 SZCZECIN, tel 4530922 tel/fax 4530850

TREŚĆ:	PRZEBUDOWA BUDYNKU PRZEDSZKOLA ze zmianą sposobu użytkowania części pomomieszczeń Przedszkole Publiczne nr2 Szczecin al.Wojska Polskiego 211 Projekt budowlano–wykonawczy–Instalacje elektryczne	NR ZLEC.: 2919/2006
		DATA: 07.2006
PROJEKTANT:	mgr inż. Hanna Właszczuk Nr uprawnień: 23/Sz/84	SKALA: 1:50
SPRAWDZIŁ:	mgr inż. Aleksander Wieczorkiewicz Nr uprawnień: 53/Sz/78	NR RYS.: 4